

Obiekt:
M. Szczecin – ul. Nehringa, Kościelna, Policka,
(poszerzenie zakresu do roboty KERG
767/2005 – etap Osiedle Dąbówka
Gmina:
Miasto Szczecin
Obręb nr:
3004,3008,3054,3056,3057,3059,3203

GEOMAR S.A.
ul. Monte Cassino 18a
70-467 Szczecin
tel. (091) 423-14-59, fax (091) 422-37-49
(jednostka wykonawstwa geodezyjnego)

Skala 1:500

Wykonano w ramach roboty geodezyjnej
KERG:22292005
zgłoszonej WMODGIK w Szczecinie

Wykonano metodą: wektoryzacja mapy zasadniczej pomiar syr. wys.

Kierownik roboty:
mgr inż. Janiokowski Mariusz, nr 16262
inż. nazwisko, podpis, nr ugr.

Udostępnianie i rozpowszechnianie
Otrzymanych materiałów
jest zabronione
art. 18 Ustawy PRAWO GEODEZYJNE

Informacje dodatkowe:
1. Wykonano z saturny mapy zasadniczej 1:500 o nr:
9-01-A-1424.33,34,43,44,45,53,54,55,63,64
2. Przekazano plny CD z plikiem format dwg
3. Uzpełniono o nowe i rozpozczono realizacje obiektów
kubistrujących oraz inne elementy sytuacji terenowej np. rzędnio
wojęk, drzewostan itp.
4. W zakresie pomiaru znajdują się następujące punkty obikty
geodezyjnej podlegające ochronie art.15, art.48, ust.1
Erawo geodezyjne i kartograficzne@z.l.u. z 1989r., Nr 30 poz.
163 z późniejszym zmianami);.pозdanna:1144,1190,1189,
1188,1187,106,1184,1192,1191,1241,1242,1285,1243,
1245,1246,1247,2532
planowa :1 0065, 10056, 10063, 10064, 10067,10610

Wpisano do rejestru wibrników w:


Uzbrojenie podziemne ograniczająca podsiawie:
1. danych branzowych z literą B
2. pośredniego usalenia przbiegu sprężarki
elektromagnetyczną z literą A
3. bezpośrednich pomiarów powykonawczych bez litery
1 w związku z tym w części 1 i 2 nie gwarantuje się
kompletności, a dokładność kartometryczna jest niższa
od dokładności kartometrycznej mapy.

Kierownik jednostki wykonawstwa geodezyjnego:

mgr inż. Janiokowski Mariusz
(inż. nazwisko podpis)


Aktualność wibrnika na dzień:
14.11.2005r.

ARKUSZ NR 3/4

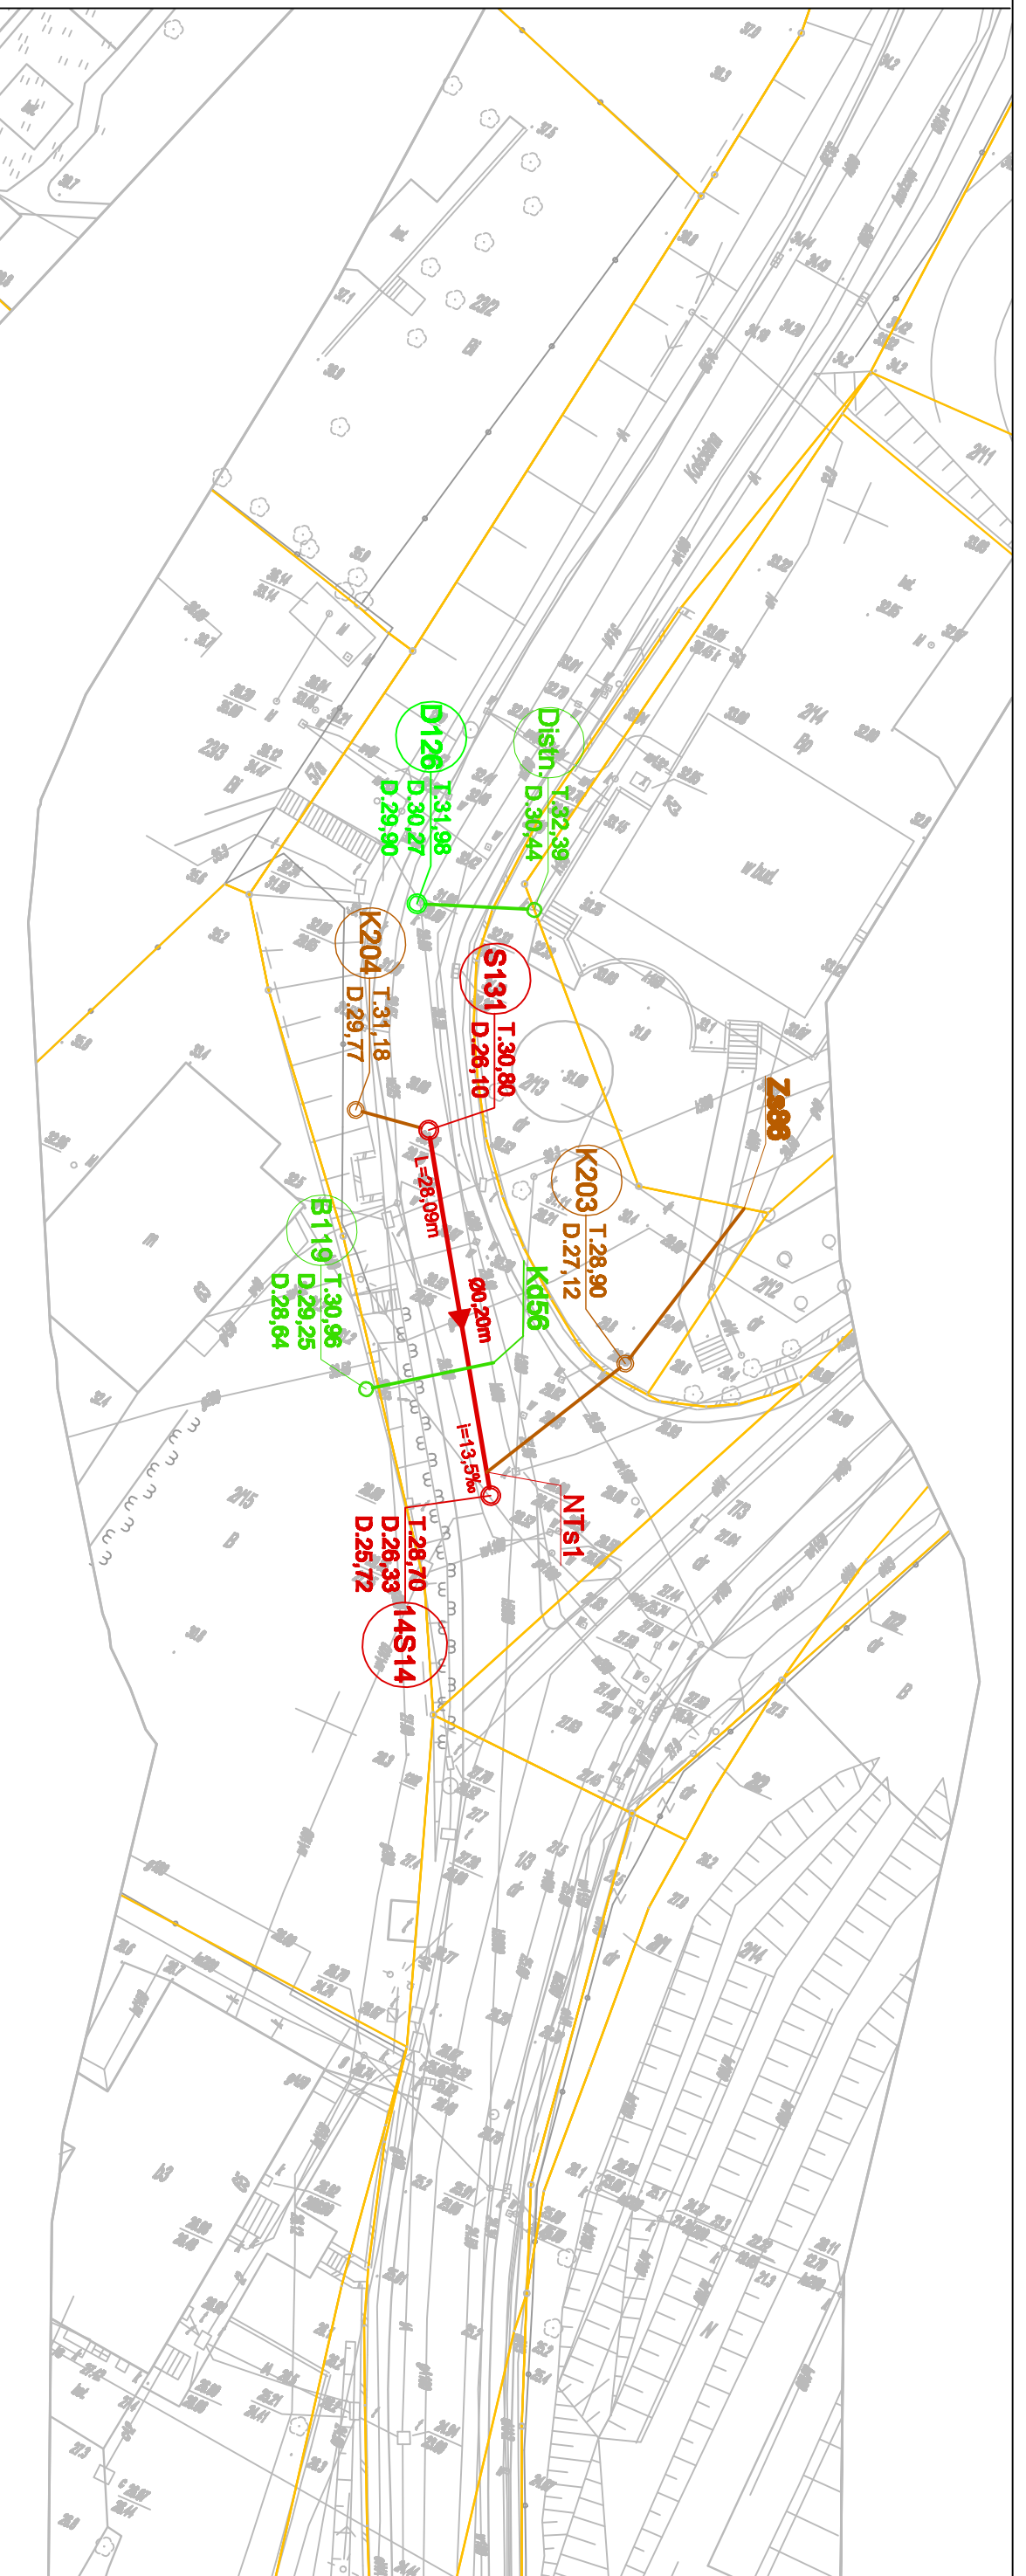

OZNACZENIA:

- WYKONANY KANAŁ SANITARNY
- WYKONANY PRZYKANALIK SANITARNY
- WYKONANE STUDZIENKI NA KANAŁACH SANITARNYCH
- WYKONANY KANAŁ DESZCZOWY
- WYKONANY PRZYKANALIK DESZCZOWY
- WYKONANE STUDZIENKI NA KANAŁACH DESZCZOWYCH
- WYKONANY WPUST ULICZNY

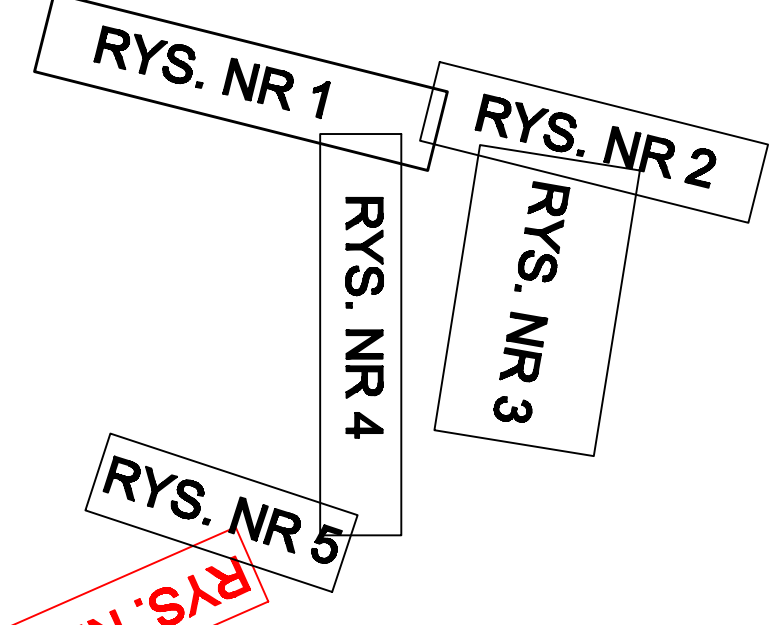

