


Wyc

Temat: SIP Szczecin

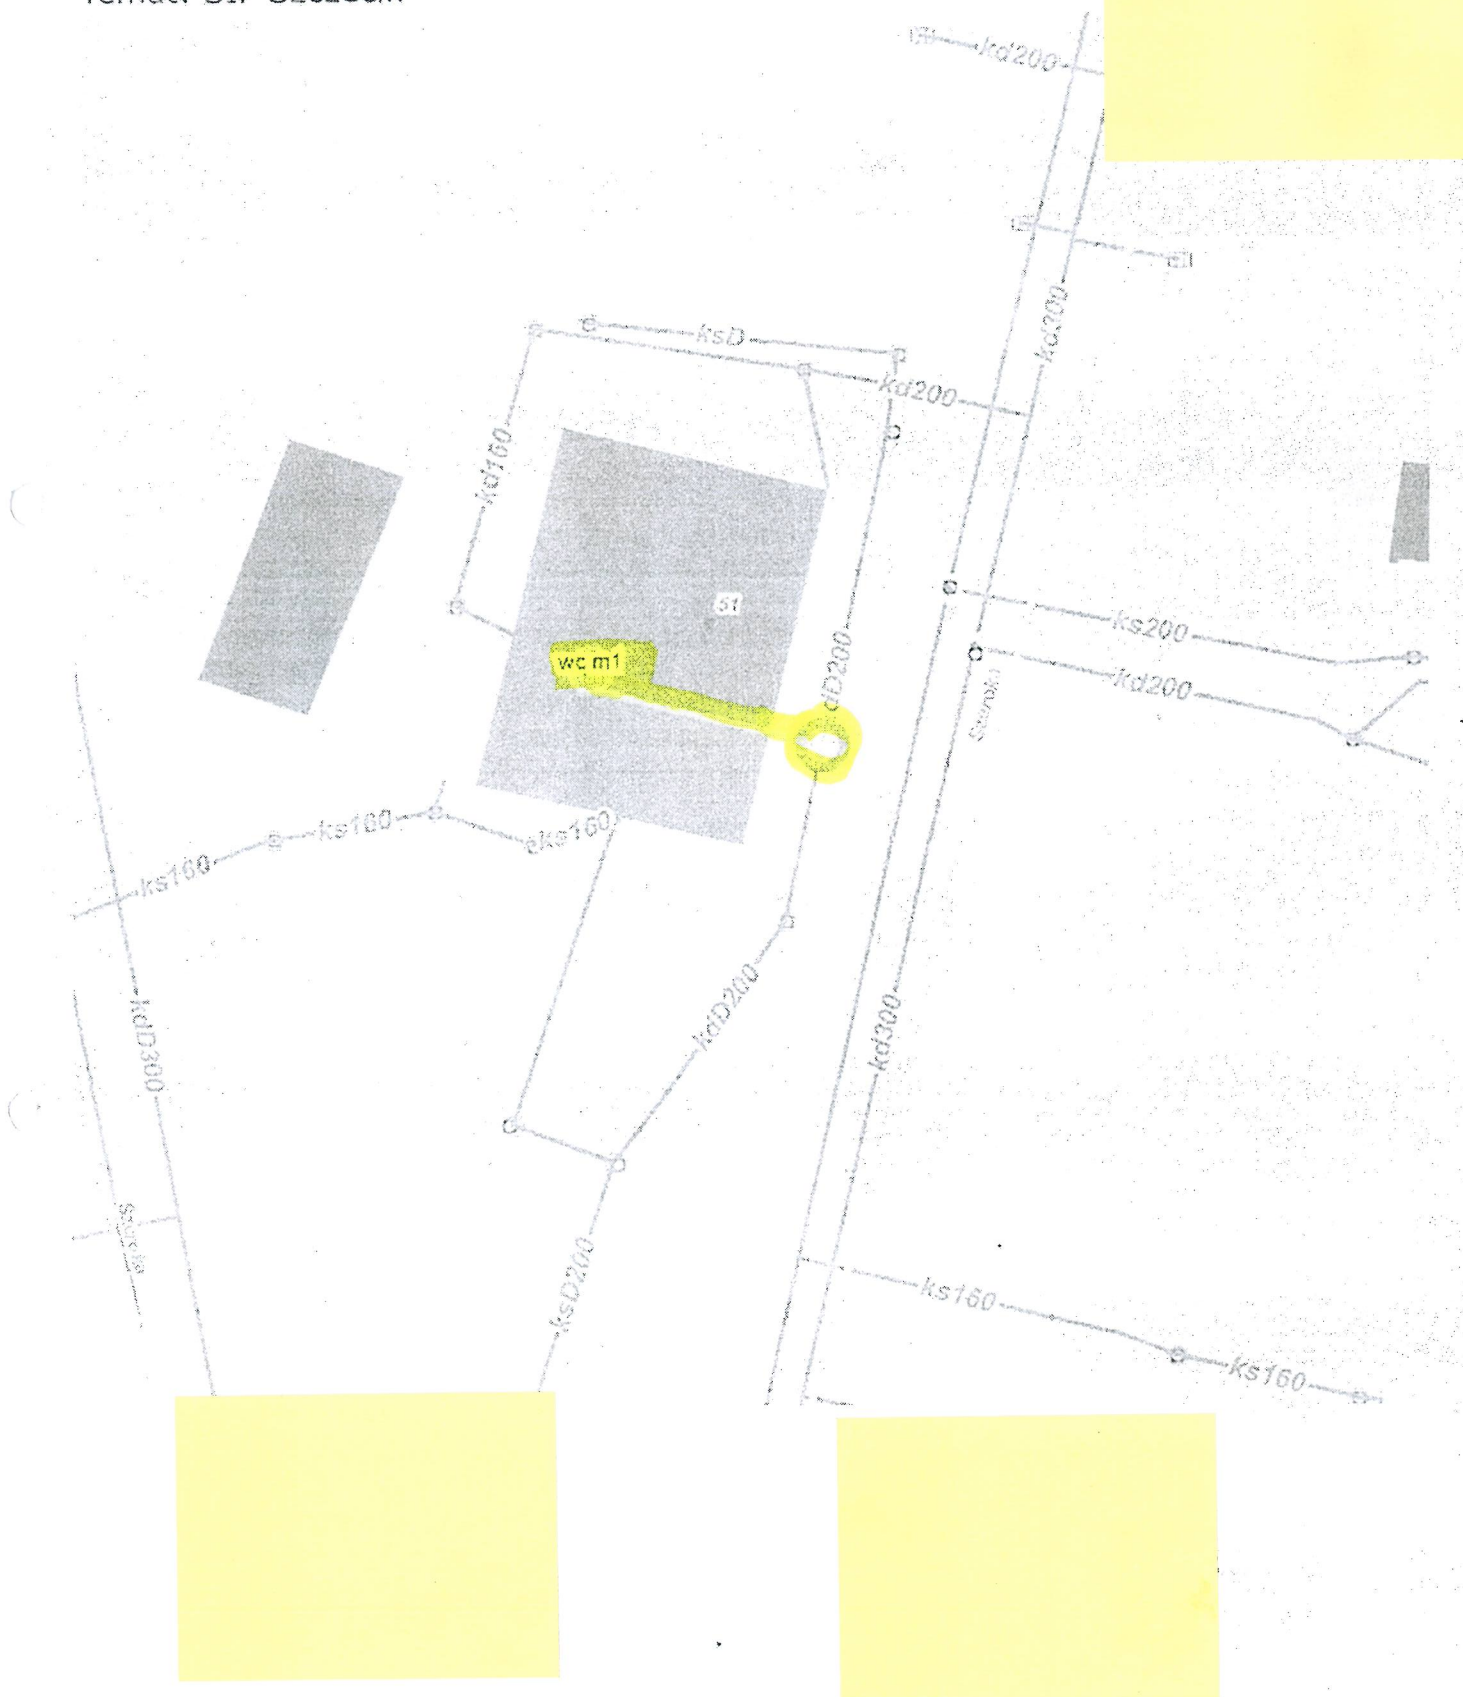

Uwaga: Ten wydruk ma charakter wyłącznie poglądowy i w żadnym razie nie może być traktowany jako dokument oficjalny.

PROTOKÓŁ POWYKONAWCZY Z LOKALIZACJI PRZYCZYNY POWSTAWANIA ZATORÓW NA POZIOMEJ INSTALACJI SANITARNEJ PRZY UL. SZEROKIEJ 51/1 W SZCZECINIE

Firma Dantech Damian Krauze na zlecenie nr 00149/POL/23 z dnia 2023-02-01 wykonała dnia 23.03.2023 prace polegające na czyszczeniu ciśnieniowym urządzeniem wiko poziomej instalacji kanalizacyjnej wraz z trasowaniem rurarzu i inspekcji tv stwierdzając:

Wejście kamerą inspekcyjną poprzez podejście wc mieszkania numer 1 w kierunku ulicy na odcinku 7 metra widać jak głowica kamery zatapia się w ścieki z podejrzeniem ugięcia rurarzu oraz nieprawidłowego połączenia w postaci wykonania weinki w główny poziom jest powodem zatrzymywania się nieczystości co w efekcie końcowym powstaje zator.

Wejście kamerą inspekcyjną od pierwszej studni przed budynkiem w kierunku mieszkania utrudnione poprzez ostry kąt kolana na pierwszych metrach instalacji.

Firma wytrasowała ułożenie rurarzu za pomocą lokalizatora z miejscem w/w wpięcia co wskazuje około 1m na zewnątrz od ściany budynku (mapa jako załącznik czerwony punkt za budynkiem)

Ostatnią kwestią jest sprawa użycia pod posadzką materiału pvc 110 szarego o innym przeznaczeniu.

ZALECENIA:

Wykonanie wykopu na zewnątrz przed budynkiem w miejscu wpięcia instalacji wraz z poprawieniem zgodnie ze sztuką budowlaną odbudowy przyłącza instalacji sanitarnej oraz montaż studni podglądowej w miejscu wpięcia.

Wykonanie dalszego czyszczenia ciśnieniowo w kierunku pierwszej studni oraz sprawdzenie spadków i stanu technicznego rurarzu.